NR. NO.	Tytu?, imi? i nazwisko NAME	SPECYFIKACJA SPECIFICATION	MATERIA? MATERIAL	ILO?? Q'TY JEDNOSTKA UNIT	ILO?? Q'TY ??CZNIE TOTAL	WAGA (KG) WEIGHT(KG) JEDNOSTKA UNIT	WAGA (KG) WEIGHT(KG) ??CZNIE TOTAL
–	– –	– –	–	–	–	–	–

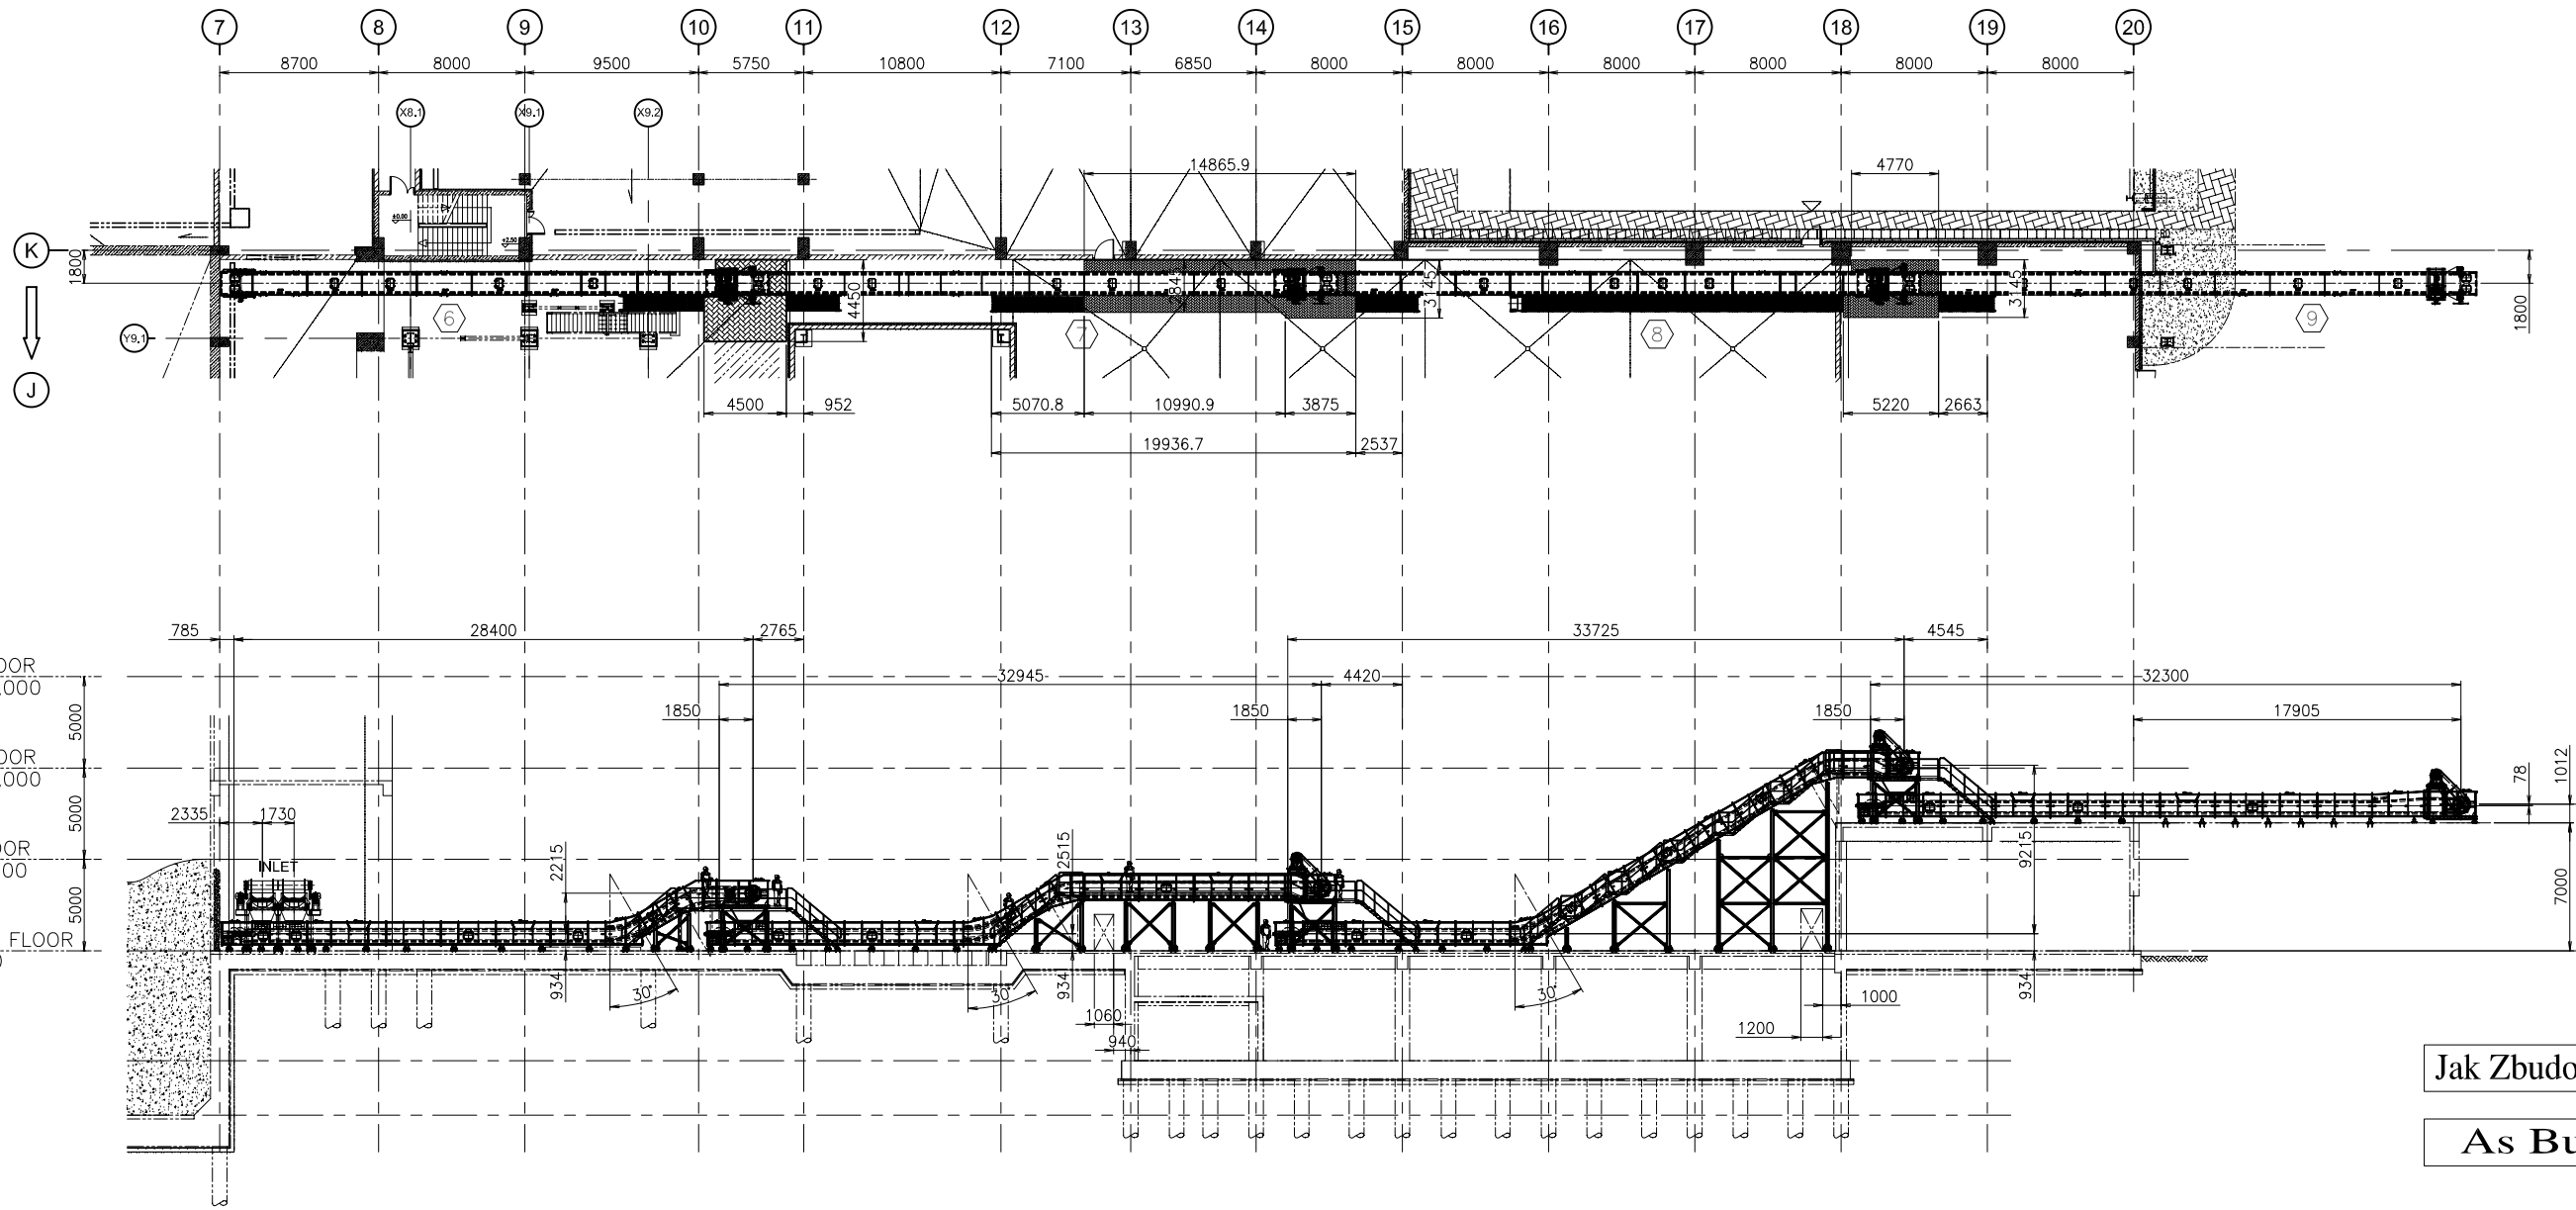

Jak Zbudowany

As Built

NR NO	OZNACZENIE ITEM NO	OPIS DESCRIPTION
⟨6⟩	00ETA10AF003	PRZENO?NIK TRANSPORTOWY ?U?LA #1 SLAG TRANSFER CONVEYOR #1
⟨7⟩	00ETA10AF004	PRZENO?NIK TRANSPORTOWY ?U?LA #2 SLAG TRANSFER CONVEYOR #2
⟨8⟩	00ETA10AF005	PRZENO?NIK TRANSPORTOWY ?U?LA #2 SLAG TRANSFER CONVEYOR #3
⟨9⟩	00ETA20AF001	PRZENO?NIK TRANSPORTOWY ?U?LA #4 SLAG TRANSFER CONVEYOR #4

Rev.	Data Date	Opis zmian Changes description	Sprawdził Chk'd	Kontrola Rev'd	Zatwierdził App'd
1	23.JAN.2015	Jak Zbudowany As Built	N.K.KIM	C.S.GO	J.S.YUN

CLIENT : KHK Krakowski Holding Komunalny SA — KRAKOWSKI HOLDING KOMUNALNY S.A.

CONTRACTOR : poosco E&C — POSCO ENGINEERING & CONSTRUCTION CO.,LTD.

SUB CONTRACTOR : SI Tech CO.,LTD.

Inwestycja: Budowa Zakładu Termicznego Przekształcania Odpadów w Krakowie
Project: Krakow Waste Thermal Treatment Plant
Adres Address: Kraków, ul.Giedroycia

Obiekt: SYSTEM PRZELEWU ŻUŻLA
Object: SLAG TRANSFER SYETEM
Przedmiot: RYUSNEK OGÓLNEGO UKŁADU(2/2)

Subject: **GENERAL ARRANGEMENT DRAWING(2/2)**

Nr projektu POSCO/SI POSCO/SI project no.	1 / 1	Nr rysunku Drg no.	SM14084ST00002		
Sprawdzający Checked by	JAE SOO, YUN		27.MAR.2014	Specjalność Discipline	MACHINE
Kier. projektant Lead. engineer	CHANG SEOK, KO		27.MAR.2014	Format Drwg. size	A1
Projektant Designed by	NAM GYU, KIM		27.MAR.2014	Nr rys. referencyjnego Master's drwg no.	
Opracował Drawn by	NAM GYU, KIM		27.MAR.2014	Skala Scale	1:200
Funkcja Position	Tytuł, Imię i nazwisko Name	Nr uprawnień Authority no.	Data Date	Podpis Signature	Rev.

SHEET NO. 003

