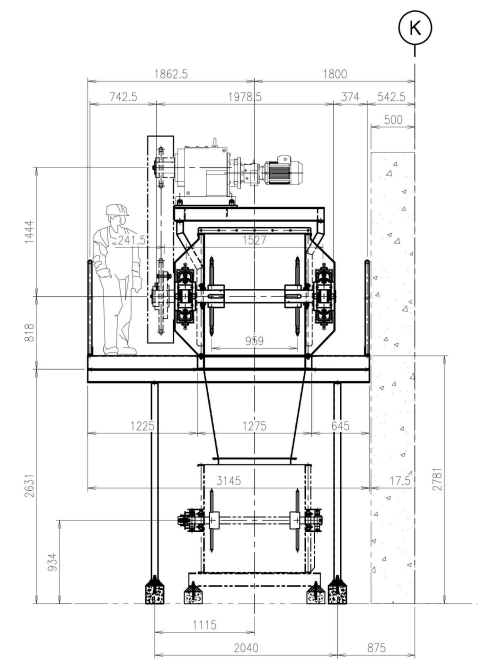

CZĘŚĆ "A"~"A"
SECTION "A"~"A"
(SKALA 1.5/1)
(SCALE 1.5/1)

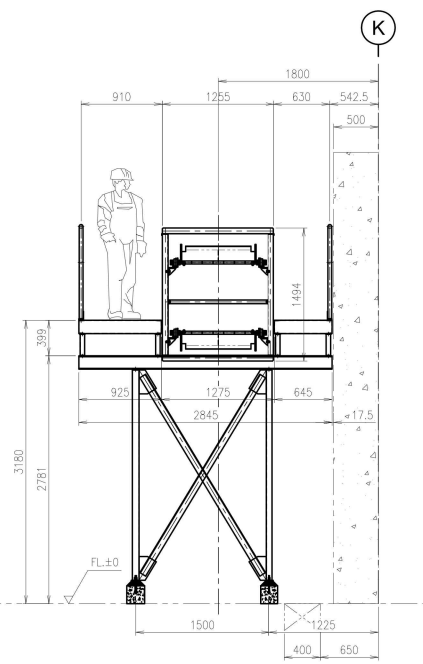

CZĘŚĆ "B"~"B"
SECTION "B"~"B"
(SKALA 1.5/1)
(SCALE 1.5/1)

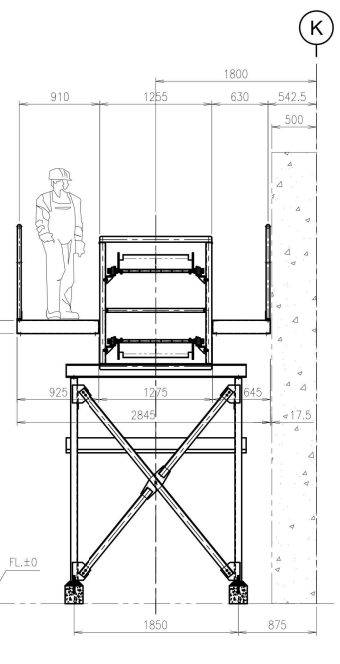

CZĘŚĆ "C"~"C"
SECTION "C"~"C"
(SKALA 1.5/1)
(SCALE 1.5/1)

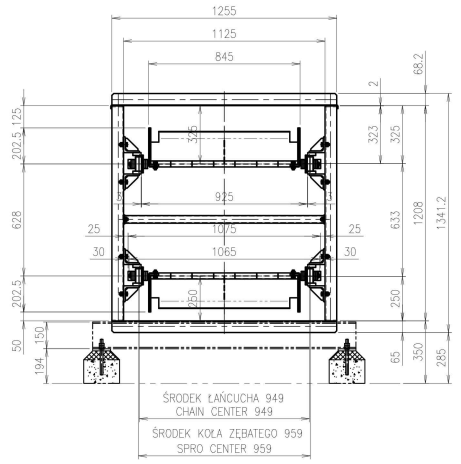

CZĘŚĆ "D"~"D"
SECTION "D"~"D"
(SKALA 3/1)
(SCALE 3/1)

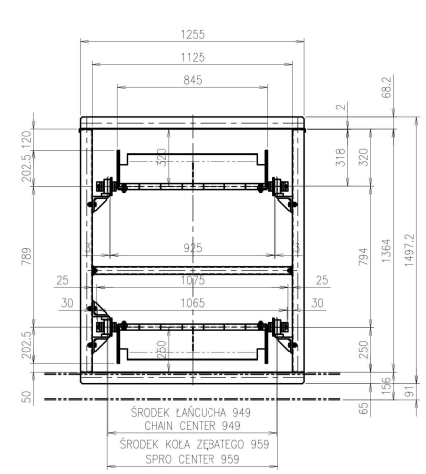

CZĘŚĆ "E"~"E"
SECTION "E"~"E"
(SKALA 3/1)
(SCALE 3/1)

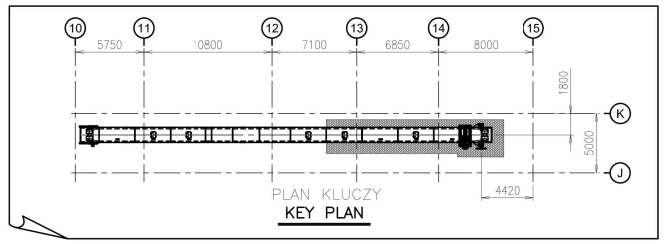

PLAN KLUCZY
KEY PLAN

NR. NO.	Tytuł, imię i nazwisko NAME	DANE TECHNICZNE SPECIFICATION	MATERIAŁ MATERIAL	ILOŚĆ Q'TY JEDNOSTKA UNIT	ILOŚĆ Q'TY ŁĄCZNIE TOTAL	WAGA (KG) WEIGHT(KG) JEDNOSTKA UNIT	WAGA (KG) WEIGHT(KG) ŁĄCZNIE TOTAL
01	OBUDOWANIE GŁOWICY HEAD CASING	– –	EN S275 SS400(SPHC)	1	1	2771.3	2771.3
02	OBUDOWANIE ŚRODKOWE MIDDLE CASING	– –	EN S275 SS400(SPHC)	1	1	680	680
03	OBUDOWANIE REWIZYJNE INSPECTION CASING	– –	EN S275 SS400(SPHC)	1	1	999.3	999.3
04	OBUDOWANIE ŚRODKOWE MIDDLE CASING	– –	EN S275 SS400(SPHC)	1	1	1002.9	1002.9
05	OBUDOWANIE REWIZYJNE INSPECTION CASING	– –	EN S275 SS400(SPHC)	1	1	1002.9	1002.9
06	OBUDOWANIE GÓRNEJ KRZYWY UPPER CURVE CASING	– –	EN S275 SS400(SPHC)	1	1	805.8	805.8
07	OBUDOWANIE ŚRODKOWE MIDDLE CASING	– –	EN S275 SS400(SPHC)	1	1	823.7	823.7
08	OBUDOWANIE DOLNEJ KRZYWY LOWER CURVE CASING	– –	EN S275 SS400(SPHC)	1	1	902.3	902.3
09	OBUDOWANIE ŚRODKOWE MIDDLE CASING	– –	EN S275 SS400(SPHC)	1	1	191.4	191.4
10	OBUDOWANIE REWIZYJNE INSPECTION CASING	– –	EN S275 SS400(SPHC)	1	1	1002.9	1002.9
11	OBUDOWANIE ŚRODKOWE MIDDLE CASING	– –	EN S275 SS400(SPHC)	1	1	1002.9	1002.9
12	OBUDOWANIE ŚRODKOWE MIDDLE CASING	– –	EN S275 SS400(SPHC)	1	1	957.6	957.6
13	OBUDOWANIE ŚRODKOWE INLET CASING	– –	EN S275 SS400(SPHC)	1	1	957.6	957.6
14	OBUDOWANIE OGONOWE TAIL CASING	– –	EN S275 SS400(SPHC)	1	1	1044.7	1044.7
15	BAZA SILNIKA GŁOWICY MOTOR BASE ASS'Y	– –	EN S275 SS400(SPHC)	1	1	997.6	997.6
16	OSŁONA ŁAŃCUCHA CHAIN COVER	– –	EN S275 SS400(SPHC)	1	1	170.9	170.9

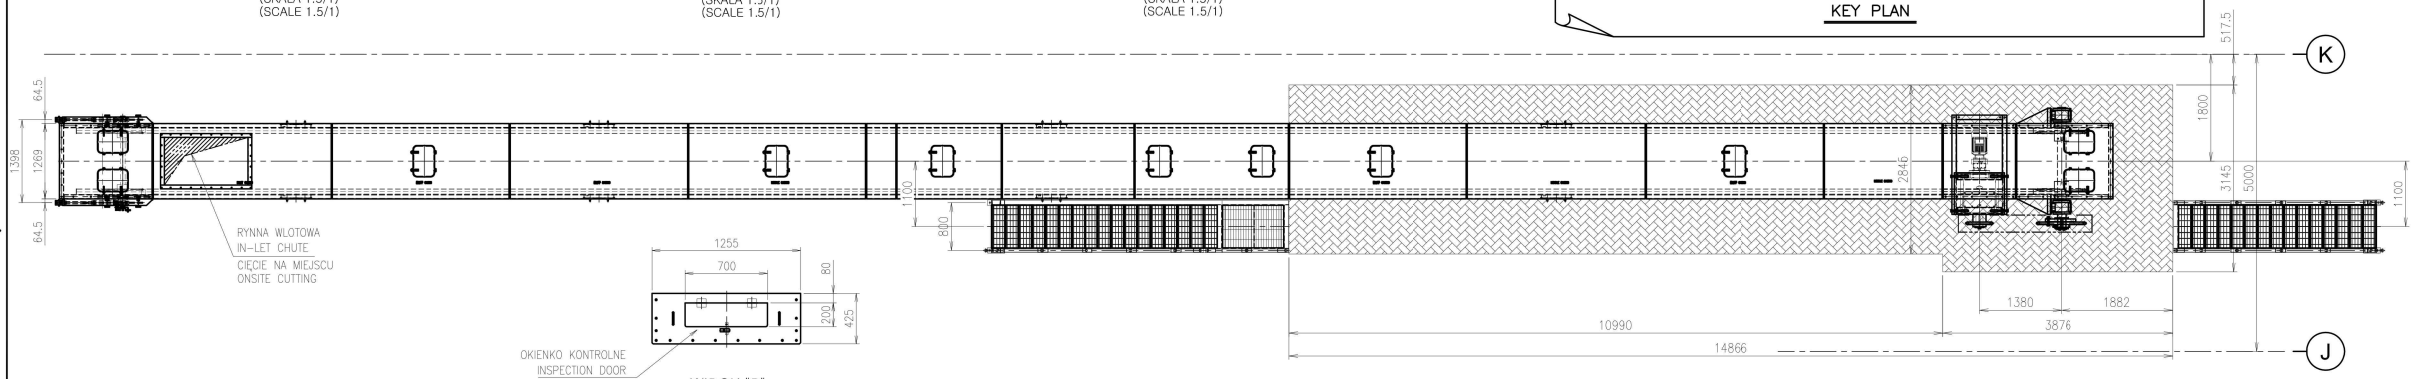

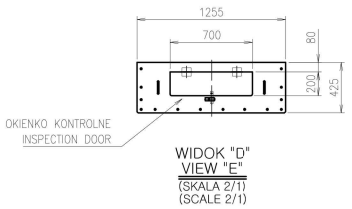

WIDOK "D"
VIEW "E"
(SKALA 2/1)
(SCALE 2/1)

DANE TECHNICZNE SPECIFICATION		
NR PRODUKTU. ITEM NO.		00ETA10AF004
OPIS PRODUKTU ITEM DESCRIPTION		PRZENOŚNIK TRANSPORTOWY ŻUŻLA #2 SLAG TRANSFER C/V #2
PRODUKTY PRODUCTS	MASA MASS	PALENISKO DENNY POPIOŁU INCINERATOR BOTTOM ASH
	GĘSTOŚĆ DENSITY (T/M)3	0.9
	TEMPERATURA. TEMP.	100 °C
	WILGOĆ (%) MOISTURE (%)	30
	ZIARNO ROZMIAR(mm) GRAIN SIZE (mm)	Poniżej 150mm 150mm Under
WYDAJNOŚĆ (ton / hr) CAPACITY (ton / hr)		10 ton / hr
TYP TYPE		OSŁONA, USZCZELNIONY APRON, SEALED
RĘDKOŚĆ (m / min) SPEED (m / min)		5.04 m / min
POCHYŁOŚĆ SLOPE		0 ~ 30°
SPECYFIKACJA ŁAŃCUCHA CHAIN SPEC		RF17250F-CA2/1L
MOTOREDUKTOR GEARED MOTOR		7.5kw x 4P x 50Hz x 1/388
ŁAŃCUCH NAPĘDOWY DRIVE CHAIN		RS#240 x 17NT x 33NT
SPOSTRZEŻENIE REMARK		-

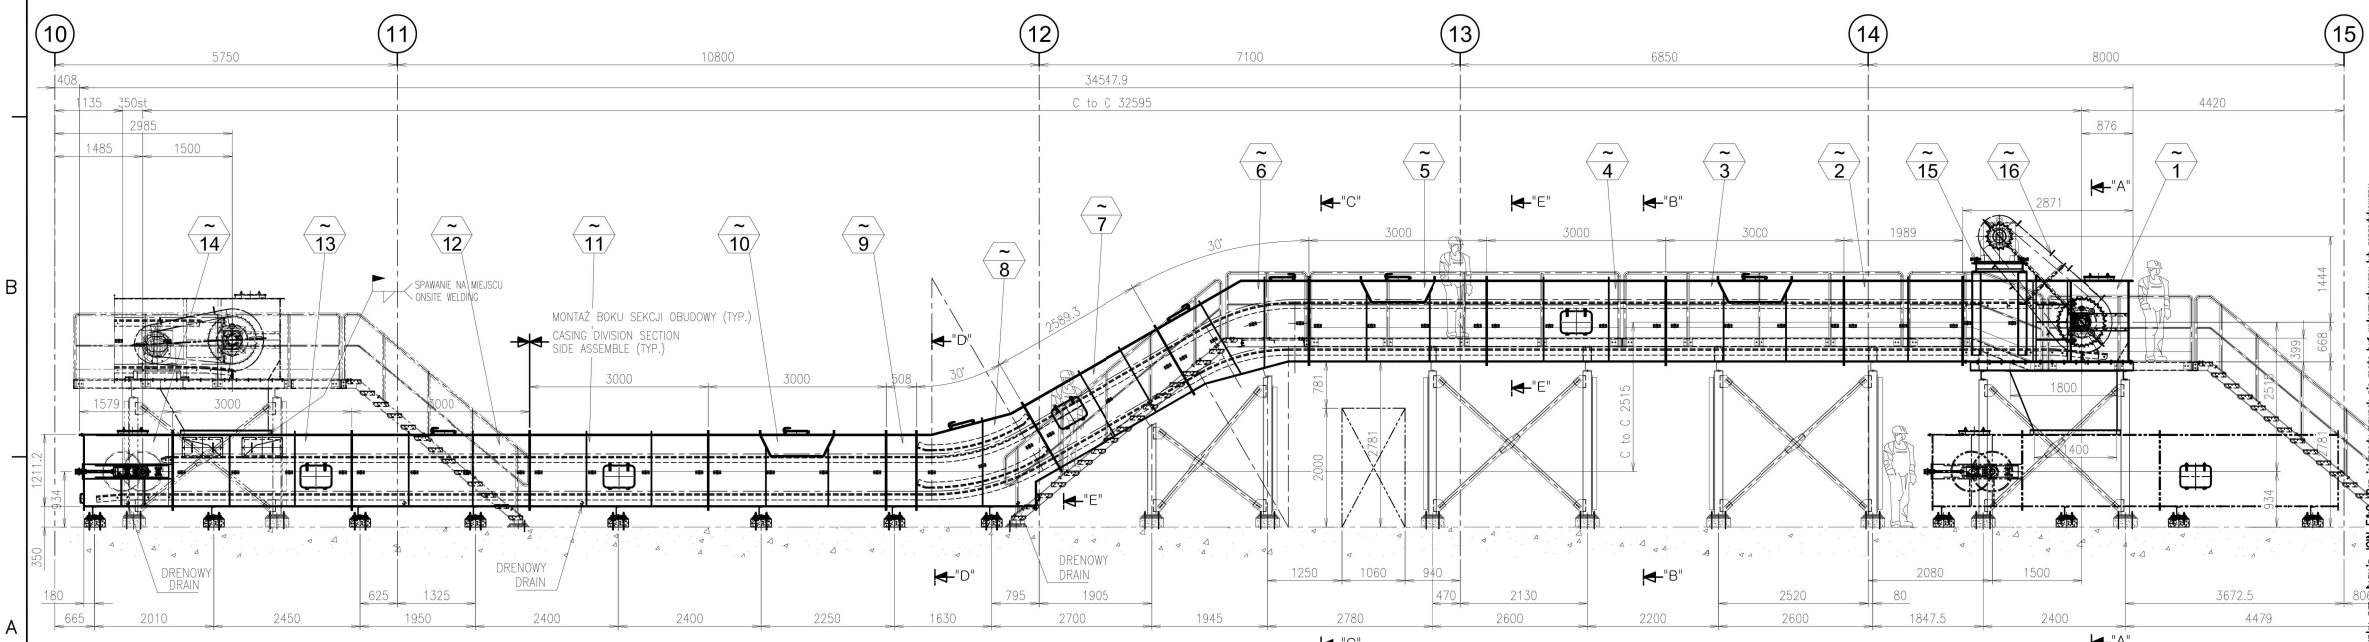

PRODUKT Nr.
ITEM NO.
ZAPIS NR.
CASE NO.

ZAPIS NR OBUDOWY
CASE NO. NOTATION

TABLICZKA ILOŚCI		
NR PRODUKTU	CPIS PRODUKTU	ILOŚĆ
00ETA10AF004	PRZENOŚNIK TRANSPORTOWY ŻUŻLA #2	1

QUANTITY TABLE		
ITEM NO.	ITEM DESCRIPTION	Q'TY
00ETA10AF004	SLAG TRANSFER CONVEYOR #2	1

Jak Zbudowany | As Built

Rew. Rev.	Data Date	Opis zmian Changes description	Sprawdził Chk'd	Kewizja Rev'd	Zatwierdził App'd
1	23.JAN.2015	Jak Zbudowany As Built	N.K.KIM	C.S.GO	J.S.YUN

CLIENT : KHK Krakowski Holding Komunalny SA — KRAKOWSKI HOLDING KOMUNALNY S.A.

CONTRACTOR : POSCO E&C — POSCO ENGINEERING & CONSTRUCTION CO.,LTD.

SUB CONTRACTOR : SI Tech CO.,LTD.

Inwestycja: Budowa Zakładu Termicznego Przekształcania Odpadów w Krakowie
Project: Krakow Waste Thermal Treatment Plant
Adres Address: Kraków, ul.Giedroycia
Obiekt Object: SYSTEM TRANSPORTU ŻUŻLA / SLAG TRANSFER SYSTEM
Przedmiot: PRZENOŚNIK TRANSPORTOWY ŻUŻLA #2
Subject: SLAG TRANSFER CONVEYOR #2

Nr projektu POSCO/SI POSCO/SI project no.: 1 / 1
Nr rysunku Drg no.: SM14084HB03000

Sprawdzający Checked by	JAE SOO, YUN		31.MAR.2014	Specjalność Discipline	MACHINE
Kier. projektant Lead. engineer	CHANG SEOK, KO		31.MAR.2014	Format Dwg. size	A1
Projektant Designed by	NAM GYU, KIM		31.MAR.2014	Nr rys. referencyjnego Maker's dwg no.	
Opracował Drawn by	NAM GYU, KIM		31.MAR.2014	Skala Scale	1:62
Funkcja Position	Tytuł, imię i nazwisko Name	Nr uprawnień Authority no.	Data Date	Podpis Signature	Rew. Rev.

SHEET NO. 021

Prawa autorskie do tego rysunku przysługują JOIN EAS Sp. z o.o. Bez pisemnej zgody JOIN EAS Sp. z o.o. rysunek nie może być wykorzystywany lub reprodukowany. This document, and its contents, is the property of JOIN EAS Sp. z o.o. and shall not be reproduced or used, without permission of JOIN EAS Sp. z o.o. is prohibited.