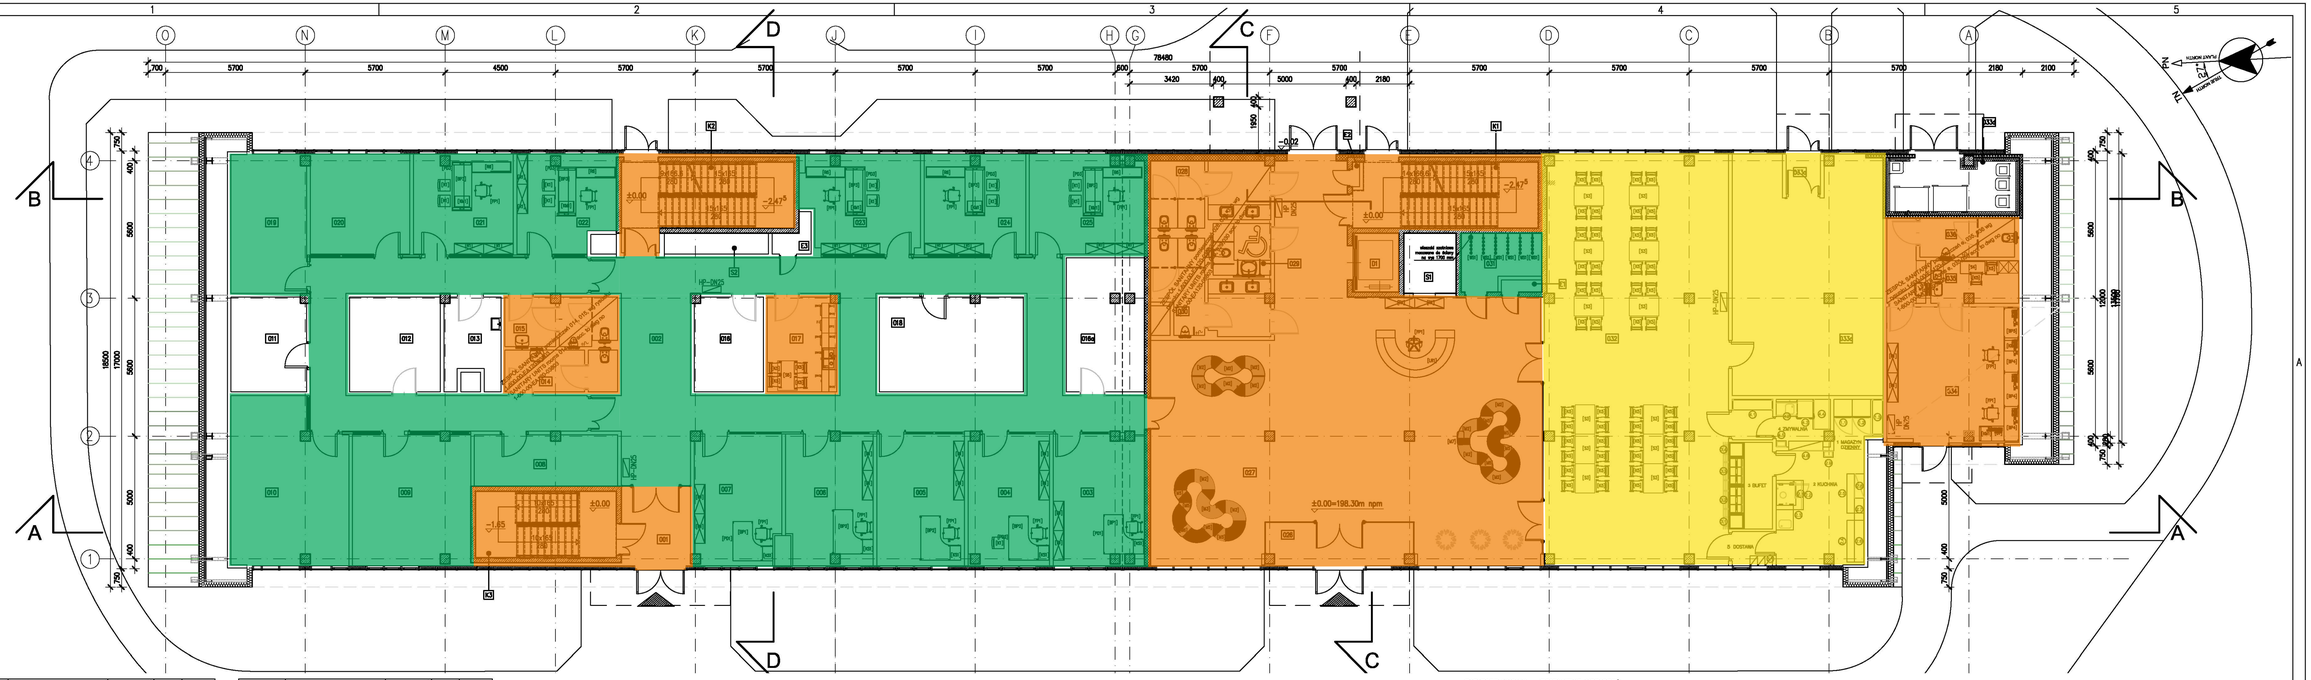

Nr POMIESZCZENIA ROOM No	NAZWA POMIESZCZENIA NAME OF ROOM	POWIERZCHNIA m² FLOOR AREA	POSADZKA FLOOR	SUFITY h CEILINGS
1	2	3	4	5
PARTER GROUND FLOOR				
001	PRZEDSIONEK VESTIBULE	9.02	GR	2,70
002	KORYTARZ CORRIDOR	129,36	WD	2,70
003	POM. ADMINISTRACYJNO-TECHNICZNE ADMINISTRATION AND TECHNICAL ROOM	19.02	WD	2,70
004	POM. ADMINISTRACYJNO-TECHNICZNE ADMINISTRATION AND TECHNICAL ROOM	17.25	WD	2,70
005	POM. ADMINISTRACYJNO-TECHNICZNE ADMINISTRATION AND TECHNICAL ROOM	18.92	WD	2,70
006	POM. ADMINISTRACYJNO-TECHNICZNE ADMINISTRATION AND TECHNICAL ROOM	18.26	WD	2,70
007	POM. ADMINISTRACYJNO-TECHNICZNE ADMINISTRATION AND TECHNICAL ROOM	18.28	WD	2,70
008	POMIESZCZENIE TECHNICZNE TECHNICAL ROOM	12.16	PVC	–
009	POM. ADMINISTRACYJNE DLA KADRY KIEROWNICZEJ I INŻYNIERSKIEJ ADMINISTRATION ROOM FOR PROJECT MANAGERS	25.24	WD	2,70
010	POM. ADMINISTRACYJNE DLA KADRY KIEROWNICZEJ I INŻYNIERSKIEJ ADMINISTRATION ROOM FOR PROJECT MANAGERS	30.06	WD	2,70
011	POMIESZCZENIE TECHNICZNE TECHNICAL ROOM	11.65	PVC	–
012	POMIESZCZENIE TECHNICZNE TECHNICAL ROOM	14.25	PVC	–
013	POMIESZCZENIE GOSPODARCZE JANITOR ROOM	7.86	PVC	–
014	TOALETA DLA KOBIET WOMEN WC	7.57	GR	2,50
015	TOALETA MĘSKA MEN WC	8.57	GR	2,50
016	POM. ODKURZACZA CENTRALNEGO CENTRAL VACUUM SYSTEM	10.81	PVC	–
017	POMIESZCZENIE TECHNICZNE TECHNICAL ROOM	17.06	PVC	–
018	KUCHENKA HERBACIANA TEA KITCHEN	10.81	GR	2,70
019	SZEWKRONNA TELEKOMUNIKACYJNA TECHNICAL ROOM	22.47	PVC	–
020	POM. ADMINISTRACYJNE DLA KADRY KIEROWNICZEJ I INŻYNIERSKIEJ ADMINISTRATION ROOM FOR PROJECT MANAGERS	17.28	WD	2,70
021	POM. ADMINISTRACYJNE DLA KADRY KIEROWNICZEJ I INŻYNIERSKIEJ ADMINISTRATION ROOM FOR PROJECT MANAGERS	16.44	WD	2,70
022	POM. ADMINISTRACYJNE DLA KADRY KIEROWNICZEJ I INŻYNIERSKIEJ ADMINISTRATION ROOM FOR PROJECT MANAGERS	16.26	WD	2,70
023	POM. ADMINISTRACYJNO-TECHNICZNE ADMINISTRATION AND TECHNICAL ROOM	15.12	WD	2,70
024	POM. ADMINISTRACYJNO-TECHNICZNE ADMINISTRATION AND TECHNICAL ROOM	18.33	WD	2,70
025	POM. ADMINISTRACYJNO-TECHNICZNE ADMINISTRATION AND TECHNICAL ROOM	16.59	WD	2,70
026	PRZEDSIONEK VESTIBULE	18.36	WD	2,70
027	HOL HALL	10.35	GR	3,30
028	TOALETA DLA KOBIET WOMEN WC	170.13	GR	3,30
029	WC DLA NIEPEŁNOSPRAWNYCH WC FOR DISABLED	12.12	GR	2,50
030	TOALETA MĘSKA MEN WC	4.96	GR	2,50
031	SZATNIA DLA GOŚCI LOCKER ROOM FOR GUESTS	13.27	GR	2,50
032	SALA KONSUMENCKA DLA GOŚCI CANTEEN FOR GUESTS	6.73	GR	2,50
033	ZAPLECZE GASTRONOMICZNE CATERING FACILITIES	124.04	GR	3,30
a	PRZEDSIONEK VESTIBULE	106,60	GR	3,00
b	KUCHENKA KITCHEN	2.26	GR	3,00
c	ZAPLECZE KITCHEN FACILITIES	37.12	GR	3,00
d	ŚMIETNIK TRASH	56.91	GR	3,00
034	PORTIERNIA LODGE	10.31	GR	2,70
035	POMIESZCZENIE SOCJALNE SOCIAL ROOM	29.25	GR	2,70
036	TOALETA WC	6.03	GR	2,70
S1	SZACHT INSTALACYJNY UTILITY SHAFT	10.93	GR	2,70
S2	SZACHT INSTALACYJNY UTILITY SHAFT	5.24	–	–
K1	KLATKA SCHODOWA STAIRCASE	3.60	B	–
K2	KLATKA SCHODOWA STAIRCASE	19.95	LA	–
K3	KLATKA SCHODOWA STAIRCASE	20.56	LA	–
D1	SZYB WINDOWY LIFT DUCT	15.50	LA	–
E1	SZACHT INSTALACYJNY UTILITY SHAFT	4.56	–	–
E2	SZACHT INSTALACYJNY UTILITY SHAFT	0.82	–	–
E3	SZACHT INSTALACYJNY UTILITY SHAFT	0.30	–	–
	RAZEM (m^2) TOTAL (m^2)	1.71	B	–
		1097.65		

Pomieszczenia wiersz nr / Room no	Lp / No	nazwa elementu / element name	producent, seria, typ, nr kat. / manufacturer, series, type, no	kod pr. / code	kolor / color	wymiary / dimensions [mm]	ilość / quantity
005	[BP1]	Biurko L 160x120 (0.090 – SQ / "L" shaped desk with 5 metal rectangular legs	BN Office Solution , Squirl Work	WNSL5160NLZ	BIAŁU	1800X1220 (1600)900	1
	[PO1]	Panel dolny 100cm / Modesty panels for desks - lenght 180 cm	BN Office Solution , Squirl Work	WNPS0T1BNL	BI	1-800	1
	[K5-1]	Kontener stojącynarty (4 szuflady+półka) / Free standing pedestal on feet (pens 1 drawer + 3 drawers)	BN Office Solution , Squirl Work	WNSC4F4BMZ	BI	720X400X800	1
	[K1]	Szafa 1 KOH przesuwna / Sliding door cabinet – height 1 CH	BN Office Solution , Squirl Work	WNSSC5S12NFAN	BI	1480X1220X445	2
	[P3]	Krzesło przechodnie Belite / Belite chair	BN Office Solution	2313_V.W.ST.ST.K.F	BN- 4011	1185X630X883	1
004	[BP1]	Biurko L 160x120 (0.090 – SQ / "L" shaped desk with 5 metal rectangular legs	BN Office Solution , Squirl Work	WNSL5160NLZ	BIAŁU	1800X1220 (1600)900	1
	[PO1]	Panel dolny 100cm - SQ / Modesty panels for desks - lenght 180 cm	BN Office Solution , Squirl Work	WNPS0T1BNL	BI	1-800	1
	[K5-1]	Kontener stojącynarty (4 szuflady+półka) / Free standing pedestal on feet (pens 1 drawer + 4 drawers)	BN Office Solution , Squirl Work	WNSC4F4BMZ	BI	720X400X800	1
	[K1]	Szafa 1 KOH przesuwna / Sliding door cabinet – height 1 CH	BN Office Solution , Squirl Work	WNSSC5S12NFAN	BI	1480X1220X445	2
	[P3]	Krzesło przechodnie Belite / Belite chair	BN Office Solution	2313_V.W.ST.ST.K.F	BN- 4011	1185X630X883	1
009	[BP2]	Biurko L 160x120 (0.090 – SQ / "L" shaped desk with 5 metal rectangular legs	BN Office Solution , Squirl Work	WNSL5160NLZ	BIAŁU	1800X1220 (1600)900	1
	[K5-1]	Kontener stojącynarty (4 szuflady+półka) / Free standing pedestal on feet (pens 1 drawer + 4 drawers)	BN Office Solution , Squirl Work	WNSC4F4BMZ	BI	720X400X800	1
	[K1]	Szafa 1 KOH przesuwna / Sliding door cabinet – height 1 CH	BN Office Solution , Squirl Work	WNSSC5S12NFAN	BI	1480X1220X445	2
	[P3]	Krzesło przechodnie Belite / Belite chair	BN Office Solution	2313_V.W.ST.ST.K.F	BN- 4011	1185X630X883	1
006	[BP1]	Biurko L 160x120 (0.090 – SQ / "L" shaped desk with 5 metal rectangular legs	BN Office Solution , Squirl Work	WNSL5160NLZ	BIAŁU	1800X1220 (1600)900	1
	[PO1]	Panel dolny 100cm - SQ / Modesty panels for desks - lenght 180 cm	BN Office Solution , Squirl Work	WNPS0T1BNL	BI	1-800	1
	[K5-1]	Kontener stojącynarty (4 szuflady+półka) / Free standing pedestal on feet (pens 1 drawer + 4 drawers)	BN Office Solution , Squirl Work	WNSC4F4BMZ	BI	720X400X800	1
	[K1]	Szafa 1 KOH przesuwna / Sliding door cabinet – height 1 CH	BN Office Solution , Squirl Work	WNSSC5S12NFAN	BI	1480X1220X445	2
	[P3]	Krzesło przechodnie Belite / Belite chair	BN Office Solution	2313_V.W.ST.ST.K.F	BN- 4011	1185X630X883	1
007	[BP1]	Biurko L 160x120 (0.090 – SQ / "L" shaped desk with 5 metal rectangular legs	BN Office Solution , Squirl Work	WNSL5160NLZ	BIAŁU	1800X1220 (1600)900	1
	[PO1]	Panel dolny 100cm - SQ / Modesty panels for desks - lenght 180 cm	BN Office Solution , Squirl Work	WNPS0T1BNL	BI	1-800	1
	[K5-1]	Kontener stojącynarty (4 szuflady+półka) / Free standing pedestal on feet (pens 1 drawer + 4 drawers)	BN Office Solution , Squirl Work	WNSC4F4BMZ	BI	720X400X800	1
	[K1]	Szafa 1 KOH przesuwna / Sliding door cabinet – height 1 CH	BN Office Solution , Squirl Work	WNSSC5S12NFAN	BI	1480X1220X445	2
	[P3]	Krzesło przechodnie Belite / Belite chair	BN Office Solution	2313_V.W.ST.ST.K.F	BN- 4011	1185X630X883	1
017	[S6]	Stół 120x80 składz chrom blat werzalit / Table 100x60 chrome frame	Nowy Styl	Tiamisu Duo chrom+werzalit	W 107	1200x800x752	1
	[K5]	Kontener składzowe, składz chrom / plywood chair, chrome frame	Nowy Styl	Lario-chrom+tkanina	W 0503	555x500x450	4
	[SK4]	Kuchenka kuchenna zlewozmywakowa / kitchen cabinet (3 drawers)	Kronoperr/EGGER	MDF	front: czerny / black	600x600x850	2
	[SK5]	Szafka kuchenna wisząca / hanging kitchen cabinet	Kronoperr/EGGER	MDF	front: czerny / black	1200x320x350	3
	[L]	lodówka podblatowa/ undercounter refrigerator	np. WHIRPOOL	ARG 585/A+	front: czerny / black	59,7x54,5x81,9	1
	[BI]	blat kuchenny / kitchen countertop	Kronoperr/EGGER	płyta + HPL	szarygrzany na 0047	L 3600	1
	[ZL]	zlewozmywakowa / kitchen sink	GRASS, SAGA, 1900 F	614410500(14)	chrom / chrome		1
	[B]	bateria kuchenna / kitchen tap	JFRANKE, Sirius - S4D 620 Tradizionell	114.0161.185	czerny / black	510 x 890	1
021	[BP2]	Biurko 200x90 – SQ / Rectangular desk with 4 metal rectangular legs	BN Office Solution , Squirl Work	WNBS4T1BNLZ	BI	2000X900X720	1
	[PO2]	Panel dolny 200cm - SQ / Modesty panels for desks - lenght 200 cm	BN Office Solution , Squirl Work	WNPS0T2BNL	BI	2-900	1
	[K/M1]	Kontener mobilny 3 szuflady+półka / Mobile pedestal - depth 60 cm (pens'd drawer + 3 drawers)	BN Office Solution , Squirl Work	WNSC3S12NFMZ	BI	570X400X600	1
	[K1]	Szafa 1 KOH przesuwna / Sliding door cabinet – height 1 CH	BN Office Solution , Squirl Work	WNSSC5S12NFAN	BI	1480X1220X445	2
	[K3]	Krzesło przechodnie Belite / Belite chair	BN Office Solution	2313_V.W.ST.ST.K.F	BN- 4011	1185X630X883	1
022	[BP2]	Biurko 200x90 – SQ / Rectangular desk with 4 metal rectangular legs	BN Office Solution , Squirl Work	WNBS4T1BNLZ	BI	2000X900X720	1
	[PO2]	Panel dolny 200cm - SQ / Modesty panels for desks - lenght 200 cm	BN Office Solution , Squirl Work	WNPS0T2BNL	BI	2-900	1
	[K/M1]	Kontener mobilny 3 szuflady+półka / Mobile pedestal - depth 60 cm (pens'd drawer + 3 drawers)	BN Office Solution , Squirl Work	WNSC3S12NFMZ	BI	570X400X600	1
	[K1]	Szafa 1 KOH przesuwna / Sliding door cabinet – height 1 CH	BN Office Solution , Squirl Work	WNSSC5S12NFAN	BI	1480X1220X445	2
	[K3]	Krzesło przechodnie Belite / Belite chair	BN Office Solution	2313_V.W.ST.ST.K.F	BN- 4011	1185X630X883	1

Pomieszczenia wiersz nr / Room no	Lp / No	nazwa elementu / element name	producent, seria, typ, nr kat. / manufacturer, series, type, no	kod pr. / code	kolor / color	wymiary / dimensions [mm]	ilość / quantity
023	[BP2]	Biurko 200x90 – SQ / Rectangular desk with 4 metal rectangular legs	BN Office Solution , Squirl Work	WNBS4T1BNLZ	BI	2000X900X720	1
	[PO2]	Panel dolny 200cm - SQ / Modesty panels for desks - lenght 200 cm	BN Office Solution , Squirl Work	WNPS0T2BNL	BI	2-900	1
	[K/M1]	Kontener mobilny 3 szuflady+półka / Mobile pedestal - depth 60 cm (pens'd drawer + 3 drawers)	BN Office Solution , Squirl Work	WNSC3S12NFMZ	BI	570X400X600	1
	[K1]	Szafa 1 KOH przesuwna / Sliding door cabinet – height 1 CH	BN Office Solution , Squirl Work	WNSSC5S12NFAN	BI	1480X1220X445	2
	[P3]	Krzesło przechodnie Belite / Belite chair	BN Office Solution	2313_V.W.ST.ST.K.F	BN- 4011	1185X630X883	1
024	[BP2]	Biurko 200x90 – SQ / Rectangular desk with 4 metal rectangular legs	BN Office Solution , Squirl Work	WNBS4T1BNLZ	BI	2000X900X720	1
	[PO2]	Panel dolny 200cm - SQ / Modesty panels for desks - lenght 200 cm	BN Office Solution , Squirl Work	WNPS0T2BNL	BI	2-900	1
	[K/M1]	Kontener mobilny 3 szuflady+półka / Mobile pedestal - depth 60 cm (pens'd drawer + 3 drawers)	BN Office Solution , Squirl Work	WNSC3S12NFMZ	BI	570X400X600	1
	[K1]	Szafa 1 KOH przesuwna / Sliding door cabinet – height 1 CH	BN Office Solution , Squirl Work	WNSSC5S12NFAN	BI	1480X1220X445	2
	[K3]	Krzesło przechodnie Belite / Belite chair	BN Office Solution	2313_V.W.ST.ST.K.F	BN- 4011	1185X630X883	1
025	[BP2]	Biurko 200x90 – SQ / Rectangular desk with 4 metal rectangular legs	BN Office Solution , Squirl Work	WNBS4T1BNLZ	BI	2000X900X720	1
	[PO2]	Panel dolny 200cm - SQ / Modesty panels for desks - lenght 200 cm	BN Office Solution , Squirl Work	WNPS0T2BNL	BI	2-900	1
	[K/M1]	Kontener mobilny 3 szuflady+półka / Mobile pedestal - depth 60 cm (pens'd drawer + 3 drawers)	BN Office Solution , Squirl Work	WNSC3S12NFMZ	BI	570X400X600	1
	[K1]	Szafa 1 KOH przesuwna / Sliding door cabinet – height 1 CH	BN Office Solution , Squirl Work	WNSSC5S12NFAN	BI	1480X1220X445	2
	[P3]	Krzesło przechodnie Belite / Belite chair	BN Office Solution	2313_V.W.ST.ST.K.F	BN- 4011	1185X630X883	1
027	[LS/K]	Lada recepcyjna postawa 3216115191/1200 / Bank reception desk/bar desk	MDD, Valde	LWORIL		3216115191/1200	1
	[P3]	Krzesło przechodnie Belite / Belite chair	BN Office Solution	2313_V.W.ST.ST.K.F	BN- 4011	1185X630X883	1
	[K1]	Szafa 1 KOH przesuwna / Sliding door cabinet – height 1 CH	BN Office Solution , Squirl Work	WNSSC5S12NFAN	BI	1480X1220X445	2
	ZESTAW 1						
	[M1]	Zestaw Magnes 1 / MAGNES 8 set 1	BN Office Solution	Magnes 1 46900	zolty	800x1900x440	4
	[M2]	Zestaw Magnes 1 / MAGNES 8 set 1	BN Office Solution	Magnes 1 46900	szary	620/2000x440	2
	[M3]	Zestaw Magnes 1 / MAGNES 8 set 1	BN Office Solution	Magnes 1 59620	szary	1200x1900x440	1
	[M4]	Zestaw Magnes 1 / MAGNES 8 set 1	BN Office Solution	Magnes 1 46900	zolty	1900x1900x440	4
	[M5]	Zestaw Magnes 1 / MAGNES 8 set 1	BN Office Solution	Magnes 1 46900	szary	1900x1900x440	4
	[M6]	Zestaw Magnes 1 / MAGNES 8 set 1	BN Office Solution	Magnes 1 46900	szary	620/2000x440	2
	ZESTAW 2						
	[M1]	Zestaw Magnes 2 / MAGNES 8 set 2	BN Office Solution	Magnes 1 46900	zolty	800x1900x440	2
	[M2]	Zestaw Magnes 2 / MAGNES 8 set 2	BN Office Solution	Magnes 1 46900	szary	620/2000x440	4
	[M4]	Zestaw Magnes 2 / MAGNES 8 set 2	BN Office Solution	Magnes 1 46900	zolty	1900x1900x440	2
	[M5]	Zestaw Magnes 2 / MAGNES 8 set 2	BN Office Solution	Magnes 1 46900	szary	1900x1900x440	4
	[M6]	Zestaw Magnes 2 / MAGNES 8 set 2	BN Office Solution	Magnes 1 46900	szary	620/2000x440	4
	[M7]	Zestaw Magnes 2 / MAGNES 8 set 2	BN Office Solution	Magnes 1 59620	zolty	1200x1900x440	1
	[M8]	Zestaw Magnes 2 / MAGNES 8 set 2	BN Office Solution	Magnes 1 59620	szary	1200x1900x440	1
	ZESTAW 3	MAGNES 3					
	[M3]	Zestaw Magnes 3 / MAGNES 8 set 3	BN Office Solution	Magnes 1 46900	szary	620/2000x440	4
	[M4]	Zestaw Magnes 3 / MAGNES 8 set 3	BN Office Solution	Magnes 1 46900	zolty	1900x1900x440	4
031	[W9]	Wieszak ścienny / Wall hanger	długość całkowita wieszaka: L = 85 cm – długość narteria i = 80 cm, liczba wieszaków do powieszania ubrań / 10 szt. – 20 zaftek / number of hangers for clothes: 10 pieces = 20 hooks	Wieszak: Governet		chrom	850x 50x250	6
032	[S5]	Stół 120x80 składz chrom blat werzalit / Table 120x80 chrome frame	Nowy Styl	Tiamisu Duo chrom+werzalit	W 107	1200x800x752	12
	[K6]	Krzesło składzowe, składz chrom/ plywood chair, chrome frame	Nowy Styl	Lario-chrom+tkanina	W 0503	555/500/450	48
033	[BP2]	Biurko 160x80 – SQ / Rectangular desk with 4 metal rectangular legs	BN Office Solution , Squirl Work	WNBS4T1BNLZ	BI	1600X800X720	3
	[K5-1]	Kontener stojącynarty (4 szuflady+półka) / Free standing pedestal on feet (pens 1 drawer + 4 drawers)	BN Office Solution , Squirl Work	WNSC4F4BMZ	BI	720X400X800	1
034	[S7]	Stół 120x80 składz chrom blat werzalit / Table 120x80 chrome frame	Nowy Styl	Tiamisu Duo chrom+werzalit	W 107	1200x800x752	1
	[D1]	Deska prasowalnicza do blatu / Rectangular desk attachment with 2 metal legs	BN Office Solution , Squirl Work	WNSA5T1BNLZ	BI	1600X500X720	1
	[K1]	Szafa 1 KOH przesuwna / Sliding door cabinet – height 1 CH	BN Office Solution , Squirl Work	WNSSC5S12NFAN	BI	1480X1220X445	2
	[P3]	Krzesło przechodnie Belite / Belite chair	BN Office Solution	2313_V.W.ST.ST.K.F	BN- 4011	1185X630X883	1

Legenda / Notes:
SQ – meble Squirl / Squirl furniture
2OH - szafa na dwie wysokości segregatora - h
Kitchen / Cabinet for two heights of the binder
3OH - szafa na trzy wysokości segregatora - h
Kitchen / Cabinet for three heights of the binder
K - kolor zależny - zasy / Kolorowy color - vario
O - blat w kolorze / Table top color

POSADZKI
FLOOR
B – BETON Z POWŁOKĄ OCHRONNĄ
CONCRETE CONCRETE WITH PROTECTIVE COATING
GR – GRES ANTYPOŚLIZGOWY
CERAMIC TILES NON SLIP TYPE
WD – WYKŁADZINA DYWANOWA
CARPET CARPET TILES
PVC – PCV
LA – OKŁADZINA LASTRIKO
LASTRIKO

LEGENDA
LEGEND
DR – DROWICZKI REWIZYJNE 300mm/300mm HD 300mm
DR – ACCESS DOORS 300mm/300mm HD 300mm

ZAPLECZE KUCHNI – ZESTAWIENIE URZĄDZEŃ

1 MAGAZYN DZIENNY:
1.1 – Szafa chłodnicza, wymiary: 600x680x1900mm –Kod GKV 4310,
1.2 – Szafa chłodnicza, wymiary: 600x680x1900mm –Kod GG 4010,
1.3 – Regał 4–poziomowy, wymiary: 1160x300x1800mm –Kod OPTIMA,
2 KUCHENKA:
2.1 – Piec konwekcyjno–parowy na podstawie, wymiary: 922x792x786mm – Kod C4ED 6.10 EB,
2.2 – Okap wyciągowy przyścienny, wymiary: 1250x1100x550mm – Kod WK,
2.3 – Stół ze zlewem, 1–komorowy, wymiary: 1400x700x850mm – Kod A 3222,
2.4 – Stół roboczy z półką dolną, wymiary: 1400x700x850mm – Kod A 3105,
2.5 – Stół roboczy z półką dolną, wymiary: 1800x700x850mm – Kod A 3105,
2.6 – Półka wiszące, ścienna: wymiary, 1400x400x100mm – Kod A 3180,
2.7 – Półka wiszące, ścienna: wymiary, 900x400x100mm – Kod A 3180,
2.8 – Szafka wiszące, ścienna: wymiary, 1000x400x630mm – Kod A 3811,
2.9 – Umywalka do rąk: 400x300x240mm, wymiary: 400x450x400mm Kod KZ–S,
3 BUFET:
3.1 – Ciąg wydawczy (element neutralny): wymiary, 596x650x881mm – Kod A 3009,
3.2 – Ciąg wydawczy (element grzewczy, bemar 3 x 1/1 GN): wymiary, 1169x650x1325mm – Kod A 3009,
3.3 – Ciąg wydawczy (element grzewczy, bemar 3 x 1/1 GN): wymiary, 1169x650x1325mm – Kod A 3811,
3.4 – Ciąg wydawczy (element chłodniczy, surówki, napoje): wymiary, 1233x902x881mm – Kod A 3040,
4 ZMYWALNIA:
4.1 – Regał 4–poziomowy: wymiary, 1100x500x1800mm – Kod OPTIMA
4.2 – Stół załadowczy do zmywarki kapturowej: wymiary, 660x700x850mm – Kod A 3211
4.3 – Zmywarka kapturowa: wymiary, 635x710x1405mm – Kod HT51
4.4 – Stół wyładowczy: wymiary, 1200x645x850mm – Kod A 3571
4.5 – Umywalka: wymiary, 400x300x240mm – Kod KZ–S
4.6 – Szafa przelotowa: wymiary, 1100x500x1800mm – Kod A 3089
5 DOSTAWA:
5.1 – Szafki ubraniowe 300x400x1800mm typ:1MSL–ECO/BASIC

PARTER (POZ. ±0.00~POZ.+4,13) skala 1:100
GROUND FLOOR (FL.±0.00~FL.+4,13) scale 1:100

FL ±0.00=198.30m npm

DOKUMENTACJA POWYKONAWCZA AS - BUILT

Niniejszy dokument (projekt) jest utworem zależnym i został opracowany na podstawie projektu budowlanego sporządzonego i przekazanego przez firmę PROCHEM S.A. ul.Powązkowska 44c 01-797 Warszawa.

This document (project) shall be treated as a derivative work, developed on the basis of architectural construction project developed and provided by the company PROCHEM S.A. ul.Powązkowska 44c 01-797 Warsaw.

Niniejszy dokument (projekt) jest utworem zależnym i został opracowany na podstawie koncepcji urbanistyczno-architektonicznej przekazanej przez Inwestora, będącej załącznikiem nr 11 do PFU, opracowanej przez zespół autorski ww. koncepcji: arch. Bogusław Wowrzeczka (firma Manufaktura nr 1), arch. Michał Teller (firma Teller architekci), arch. Filip Łapiński.

This document (project) shall be treated as a derivative work, developed on the basis of architectural concept design provided by the Investor which is Annex 11 to the PFU , developed by team of authors: arch. Bogusław Wowrzeczka (Manufaktura nr 1), arch. Michał Teller (Teller architekci), arch. Filip Łapiński.

Uwagi:

UWAGI DOTYCZĄCE CAŁEGO PROJEKTU

1. WYMIARY W [mm]
2. POZIOM W [m]
3. LOKALIZACJA KRATEK ŚCIEKOWYCH ORAZ ELEMENTÓW INSTALACJI WENTYLACJI KLIMATYZACJI I OGRZEWANIA WG PROJEKTU INSTALACJI SANITARNYCH
4. DOKŁADNE POŁOŻENIE PRZEJŚĆ I OTWORÓW POMIĘDZY BYŁ SPRAWDZONE W ODPOWIEDNICH PROJEKTACH BRANŻOWYCH
5. RYSUNEK POWINIEN BYĆ CZYTANY RÓWNOCZEŚNIE Z ODPOWIEDNIM RYSUNKIEM POZOSTAŁYCH BRANŻ
6. KONSTRUKCJA WG PROJEKTU KONSTRUKCJI
7. INSTALACJE WG PROJEKTÓW BRANŻOWYCH
8. OTWORY DRZWI, OKIEN, BRAM ITP. SPRAWDZIĆ I DOSTOSOWAĆ PO WYBORZE DOSTAWCY
9. PRZYJĘTE ROZWIĄZANIA SYSTEMOWE WEDŁUG SZCZEGÓŁOWYCH WYMAGAŃ DOSTAWCY SYSTEMU
10. WYMIARY OKIEN I BRAM W ŚWIETLE NIE MOGĄ BYĆ MNIEJSZE NIŻ PODANE W PROJEKCIE
11. RYSUNEK NALEŻY ROZPATRYWAĆ ŁĄCZNIE Z OPISEM TECHNICZNYM NR 1–600–00–EA120–03001, KTÓRY JEST INTEGRALNĄ CZĘŚCIĄ NINIEJSZEGO OPRACOWANIA.
12. INSTALACJA PRZECIWPOŻAROWA W PRZEGRODACH PIONOWYCH ZABEZPIECZYĆ W TEJ SAMEJ ODPORNOŚCI OGNIOWEJ JAK ODPORNOŚĆ OGNIOWA ŚCIANY
13. SPRAWDZIĆ ELEMENTY I ILOŚCI WYPOSAŻENIA PRZED ZAMÓWIENIEM

Notes :

COMMENTS REFERS TO THE WHOLE PROJECT

1. DIMENSIONS IN [mm]
2. LEVELS IN [m]
3. LOCATION OF THE FLOOR DRAINS, VENTILATION, CLIMATISATION AND HEATING ACCORDING TO SANITARY DESIGN
4. EXACT LOCALISATION OF OPENINGS SHOULD BE CHECKED IN APPROPRIATE BRANCH DESIGN
5. DRAWING SHOULD BE READ IN CONJUNCTION WITH OTHER BRANCHES APPROPRIATE PLANS
6. STRUCTURE ACC. TO STRUCTURE DESIGN
7. INSTALLATIONS ACC. TO INSTALLATIONS DESIGN
8. DOORS, WINDOWS, GATES OPENINGS SHOULD BE CHECKED AND ADJUSTED TO CHOSEN SUPPLIER
9. USED SYSTEM SOLUTIONS ACC. TO SYSTEM SUPPLIER'S DETAILED REQUIREMENTS
10. DOORS AND GATES DIMENSIONS CAN NOT BE SMALLER THAN SPECIFIED IN THE PROJECT
11. DRAWING SHOULD BE CONSIDER TOGETHER WITH THE TECHNICAL DESCRIPTION NO. 1–600–00–EA120–03001, WHICH IS AN INTEGRAL PART OF THIS DESIGN.
12. INSTALATION PASSAGES IN FIRE PARTITION WALLS SHOULD BE PROTECTED IN THE SAME FIRE RESISTANCE STANDARD AS THE FIRE RESISTANCE OF THE WALL.
13. AMOUNTS AND ELEMENTS OF EQUIPMENT TO BE CHECKED BEFORE ORDER

1	06.03.2015	DO REALIZACJI FOR CONSTRUCTION		C.S.JEONG	J.W.DO	J.K.KIM
Rev.	Data Date	Opis zmian Changes description		Sprawdził Chk'd	Rewizja Rev'd	Zatwierdził App'd

CLIENT :
KRAKOWSKI HOLDING KOMUNALNY S.A.

CONTRACTOR :
posco E&C — POSCO ENGINEERING & CONSTRUCTION CO.,LTD.

SUB CONTRACTOR :
PROCHEM Spółka Akcyjna
Rok założenia firmy 1947
ul.Powązkowska 44c 01-797 Warszawa
PROCHEM

SUB CONTRACTOR :
"Manufaktura nr 1" Bogusław Wowrzeczka, 50-384 Wrocław, Pl. Grunwaldzki 16/60
"Teller Architekci" Michał Teller 53-150 Wrocław, Ul. Gajowicka 181/1

Inwestycja	Budowa Zakładu Termicznego Przekształcania Odpadów w Krakowie
Project	Krakow Waste Thermal Treatment Plant
Adres Address	Kraków, ul.Giedroycia
Obiekt	OB. NR 03 – BUDYNEK ADMINISTRACYJNO–SOCJALNO–EDUKACYJNY
Object	OB. NO 03 –ADMINISTRATION–SOCIAL–EDUCATION BUILDING
Przedmiot	ARANŻACJA POMIESZCZEŃ – RZUT PARTERU
Subject	ROOMS ARRANGEMENT – GROUNDFLOOR LAYOUT

Nr projektu POSCO/Prochem POSCO/Prochem project no		Nr rysunku Drg no.	1–600–00–EA120–03013
Kier. projektant Lead. engineer	mgr inż. arch. Jakub Baczyński	25/R–64/A1A/08	06.03.2015
Projektant	mgr inż. arch. Jakub Baczyński	25/R–64/A1A/08	06.03.2015
Designed by			
Sprawdzony Checked by	mgr inż.arch.Mirosław Narkiewicz	Wz–340/90	06.03.2015
Sprawdził Drawn by	mgr inż. arch. Marta Płatska	mł.	06.03.2015
Funkcja Position	Tytuł, imię i nazwisko Name	Nr uprawnień Authority no.	Data Date / Podpis Signature

Specjalność Discipline: ARCHITEKTURA
Format: 594x1000mm
Skala wg zamieszczonego Scale's dwg. as.
Skala Scale: 1:100
Rew. Rev.

This document and its contents is the exclusive property of MANUFAKTURA NR 1 and TELLER ARCHITEKCI. Reproduction or use without written permission is prohibited. Prawa autorskie do tego rysunku przysługują MANUFAKTURA NR 1 i TELLER ARCHITEKCI. Bez pisemnej zgody zabrania się kopiowania i wykorzystywania tego rysunku w całości lub częściowo.