NR. NO.	Tytu?, imi? i nazwisko NAME	DANE TECHNICZNE SPECIFICATION	MATERIA? MATERIAL	ILO?? Q'TY		WAGA (KG) WEIGHT(KG)	
				JEDNOSTKA UNIT	??CZNIE TOTAL	JEDNOSTKA UNIT	??CZNIE TOTAL

TABLICZKA ILO?CI QUANTITY TABLE		
NR PRODUKTU. ITEM NO.	OPIS PRODUKTU ITEM DESCRIPTION	ILO?? Q'TY
01HDC10AF001	PRZENO?NIK PODKOT?OWY #1 BOILER BOTTOM CONVEYOR #1	1
02HDC10AF001	PRZENO?NIK PODKOT?OWY #1 BOILER BOTTOM CONVEYOR #1	1

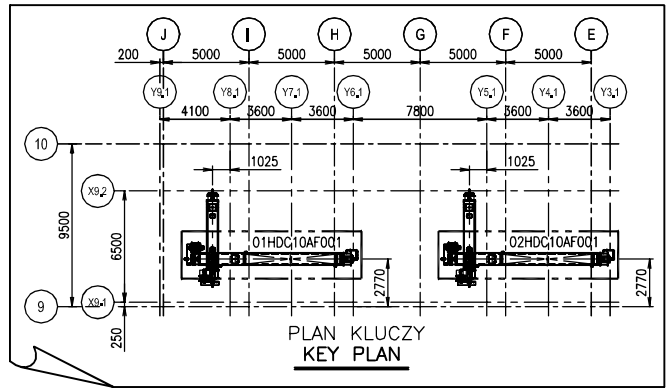

PLAN KLUCZY
KEY PLAN

DANE TECHNICZNE SPECIFICATION

NR PRODUKTU. ITEM NO.		01/02HDC10AF001
OPIS PRODUKTU ITEM DESCRIPTION		PRZENOŚNIK PODKOTŁOWY #1 BOILER BOTTOM C/V #1
PRODUKTY PRODUCTS	MASA MASS	SUPER TEARTER ASH
	GĘSTOŚĆ DENSITY (T/M)^3	0,6 ~ 0,7
	TEMPERATURA. TEMP.	800 °C
	ZIARNO ROZMIAR(mm) GRAIN SIZE (mm)	-
MATERIAŁ ZĘBATE MAIN MATERIAL	OBUDOWY CASING	SS400
	WAŁ SHAFT	STPG 250A Sch80
	ŚRUBKA SCREW	SUS316
WYDAJNOŚĆ CAPACITY (ton / hr)		1 ton / hr
TYP TYPE		SCREW, WATER-COOLED, U-TYPE
PRZESTRZEŃ DIMENSION		8175L x 710W x 704H
PRĘDKOŚĆ SPEED (m / min)		-
POCHYŁOŚĆ SLOPE		POZIOMEJ HORIZONTAL
Przepływ wody chłodzącej COOLING WATER FLOW (L / min)		160L / min
MOTOREDUKTOR GEARED MOTOR		D128-LA100LB4
		3,0kw x 4P x 50Hz x 1/201,22
ŁAŃCUCH NAPĘDOWY DRIVE CHAIN		RS#120 x 17NT x 40NT
SPOSTRZEŻENIE REMARK		
-		

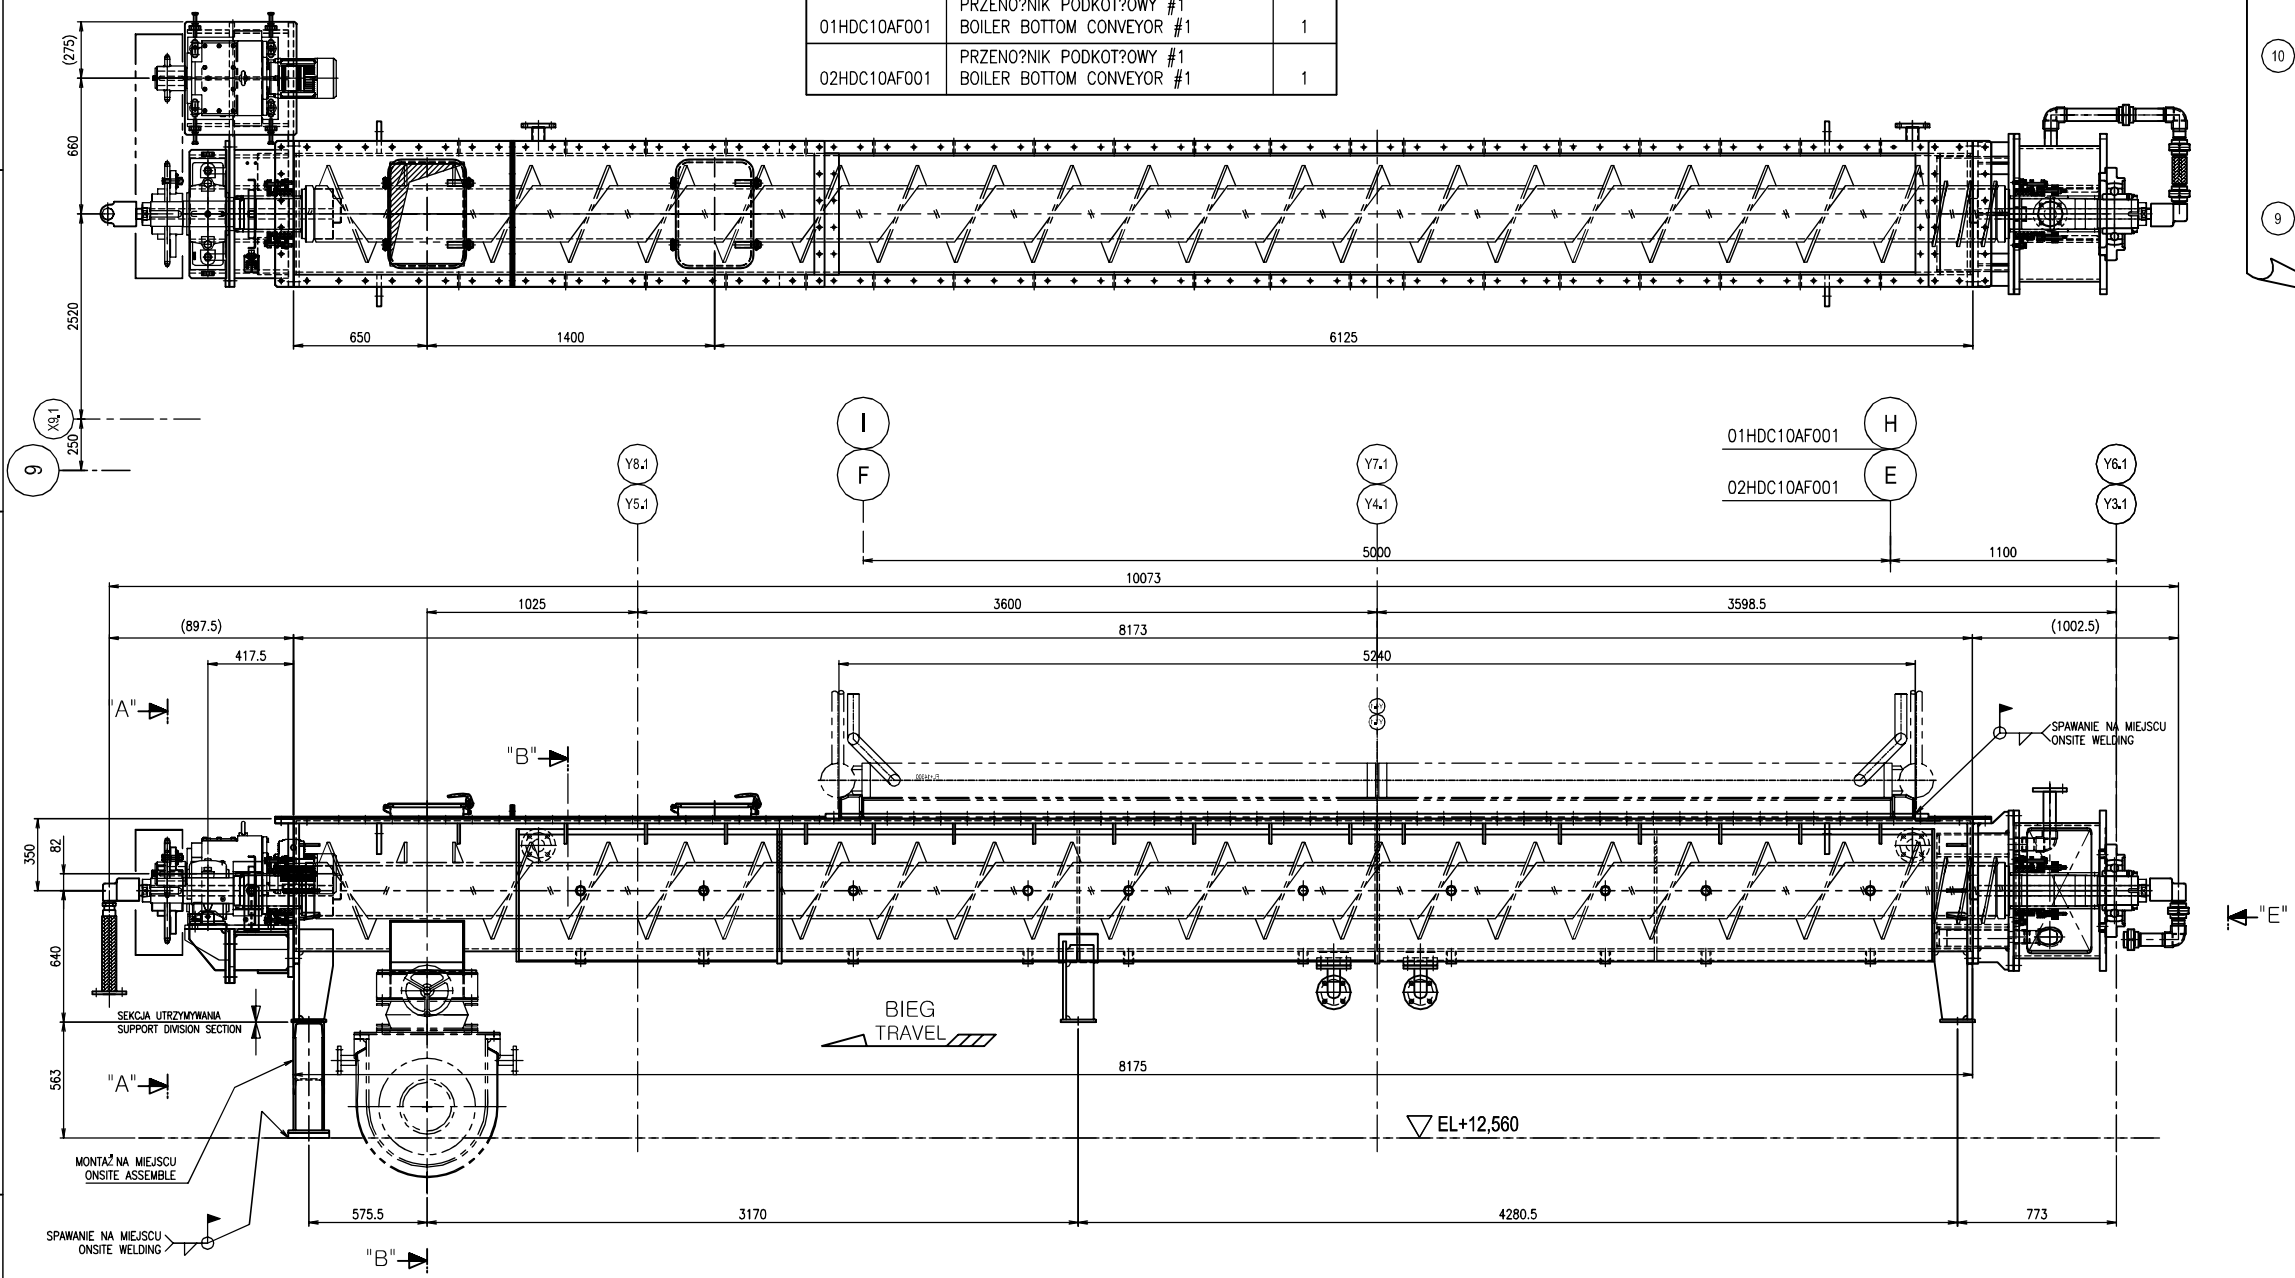

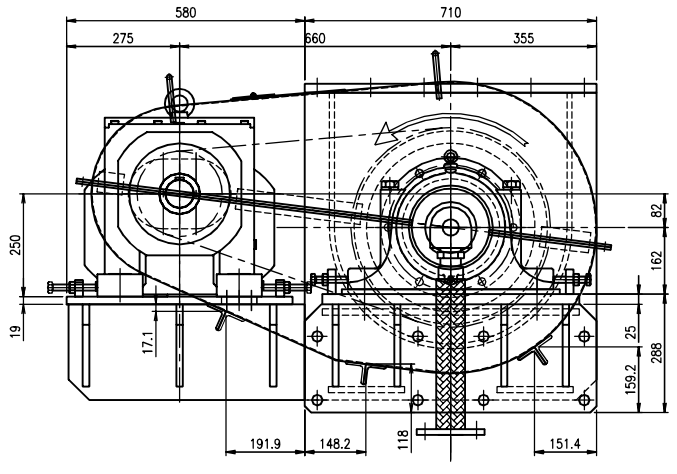

WIDOK "A"
VIEW "A"
(SKALA 2/1)
(SCALE 2/1)

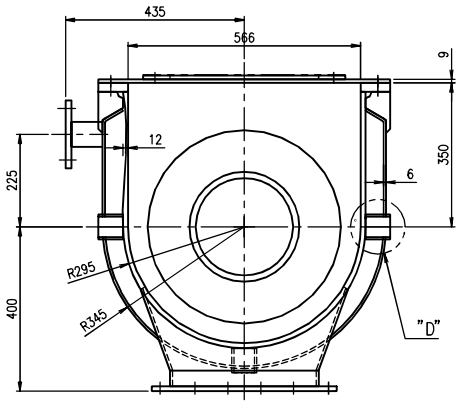

CZĘŚĆ "B"~"B"
SECTION "B"~"B"
(SKALA 2/1)
(SCALE 2/1)

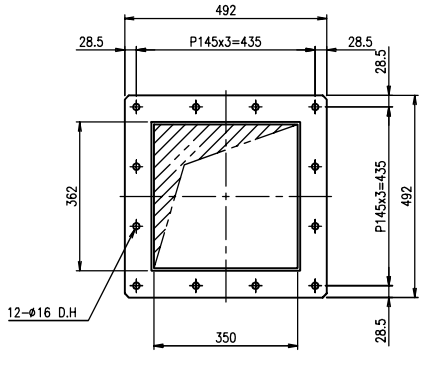

WIDOK "C"
VIEW "C"
(SKALA 2/1)
(SCALE 2/1)

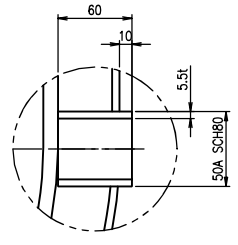

SZCZEGÓŁ "D"
DETAIL "D"
(SKALA 6/1)
(SCALE 6/1)

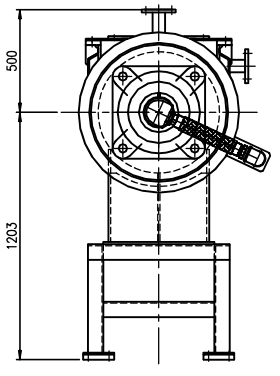

WIDOK "E"
VIEW "E"

Jak Zbudowany

As Built

2	23.JAN.2015	Jak Zbudowany As Built	N.K.KIM	C.S.GO	J.S.YUN
Rew. Rev.	Data Date	Opis zmian Changes description	Sprawdził Chk'd	Kreślił Rev'd	Zatwierdził App'd

CLIENT : KRAKOWSKI HOLDING KOMUNALNY S.A.

CONTRACTOR : POSCO E&C — POSCO ENGINEERING & CONSTRUCTION CO.,LTD.

SUB CONTRACTOR : SI Tech CO.,LTD.

Inwestycja: Budowa Zakładu Termicznego Przekształcania Odpadów w Krakowie
Project: Krakow Waste Thermal Treatment Plant
Adres Address: Kraków, ul.Giedroycia
Obiekt: SYSTEM TRANSPORTU POPIOŁÓW
Object: FLY ASH TRANSFER SYSTEM
Przedmiot: PRZENOŚNIK PODKOTŁOWY #1
Subject: BOILER BOTTOM CONVEYOR #1

Nr projektu POSCO/SI POSCO/SI project no.	1 / 1	Nr rysunku Drg no.	SM14084SC01100		
Sprawdzepy Checked by	JAE SOO, YUN		27.APRIL.2014	Specyfikacja Discipline	MACHINE
Kier. projektant Lead. engineer	CHANG SEOK, KO		27.APRIL.2014	Format Dwg. size	A1
Projektant Designed by	NAM GYU, KIM		27.APRIL.2014	Nr rys. referencyjnego Maker's drg no.	
Opracował Drawn by	NAM GYU, KIM		27.APRIL.2014	Skala Scale	1:18
Funkcja Position	Tytuł, imię i nazwisko Name	Nr uprawnień Authority no.	Data Date	Podpis Signature	Rew. Rev. 2

SHEET NO. 032

Prawa autorskie do tego rysunku przysługują KHK, E&C. Bez pisemnej zgody powyższych nie można go reprodukować, ujawniać jego zawartości ani wykorzystywać w inny sposób. This document, and its contents is the exclusive property of KHK, E&C. It shall not be reproduced, published or used in any way without permission of KHK, E&C.