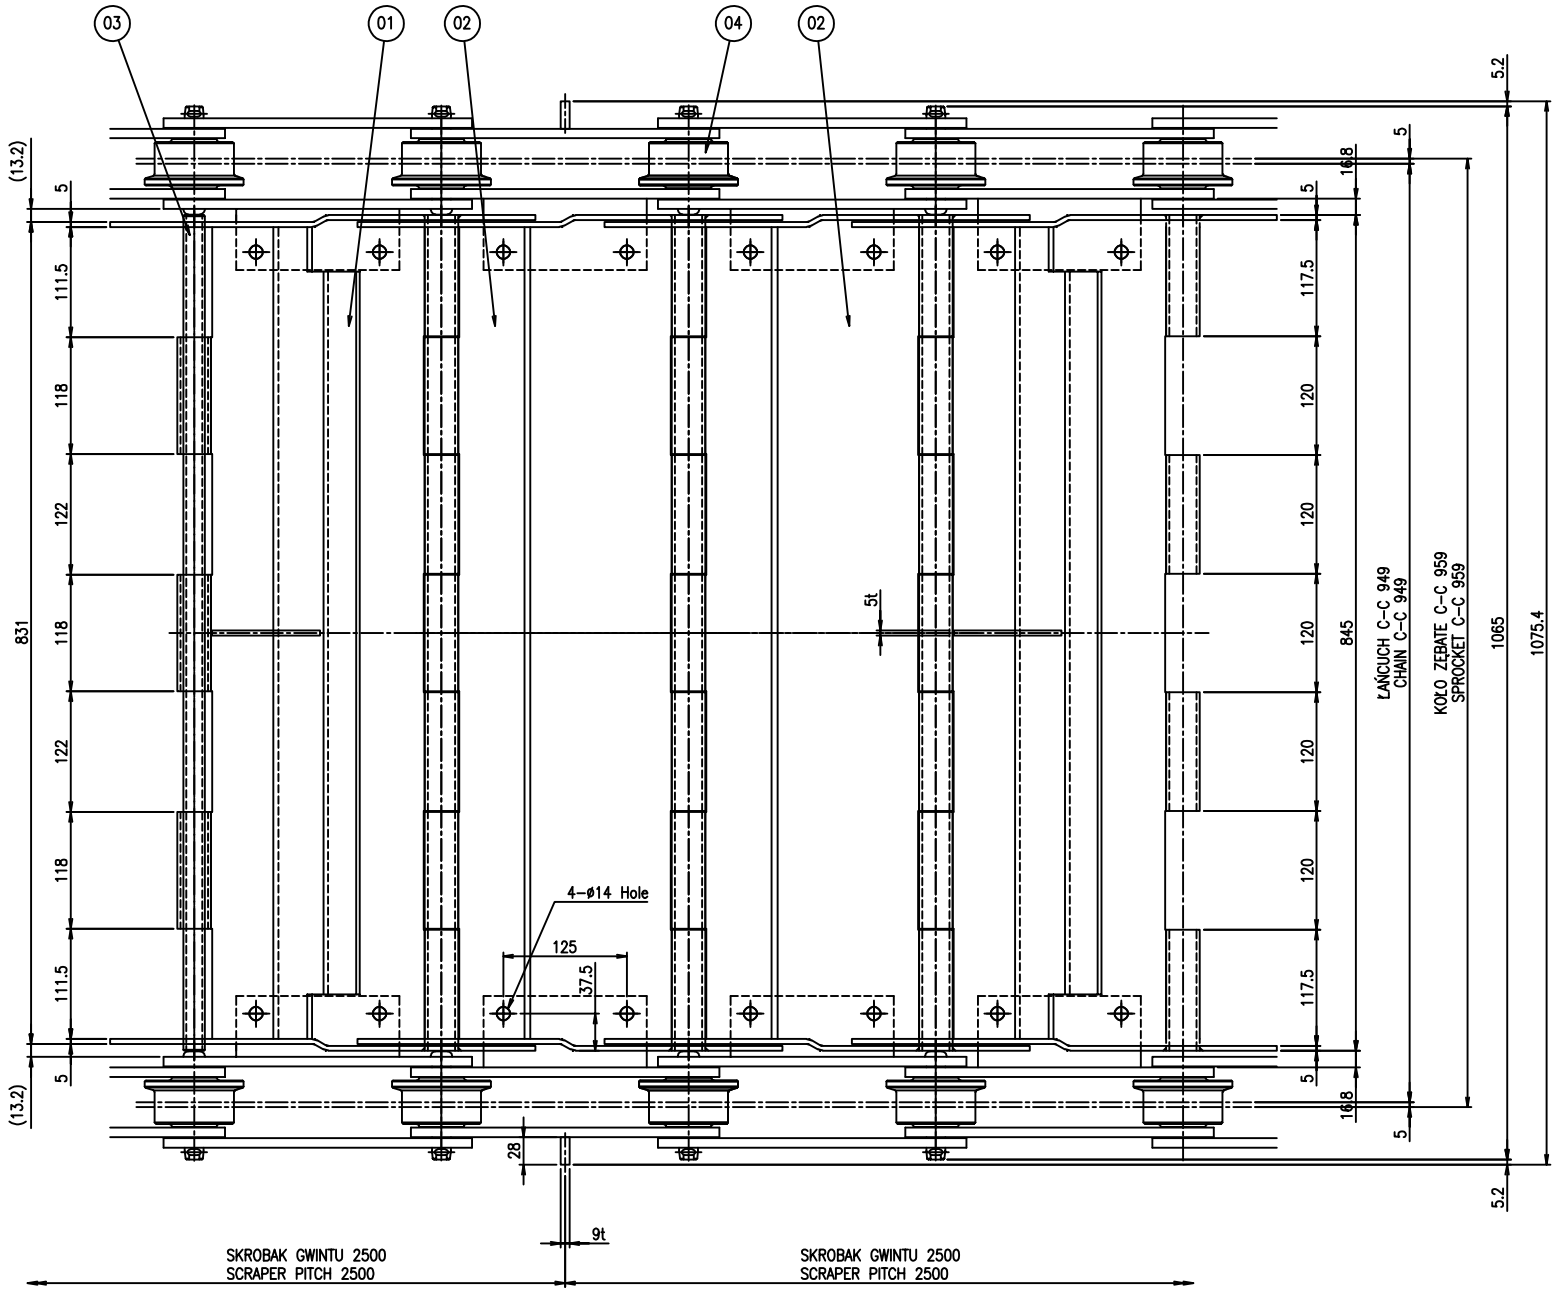


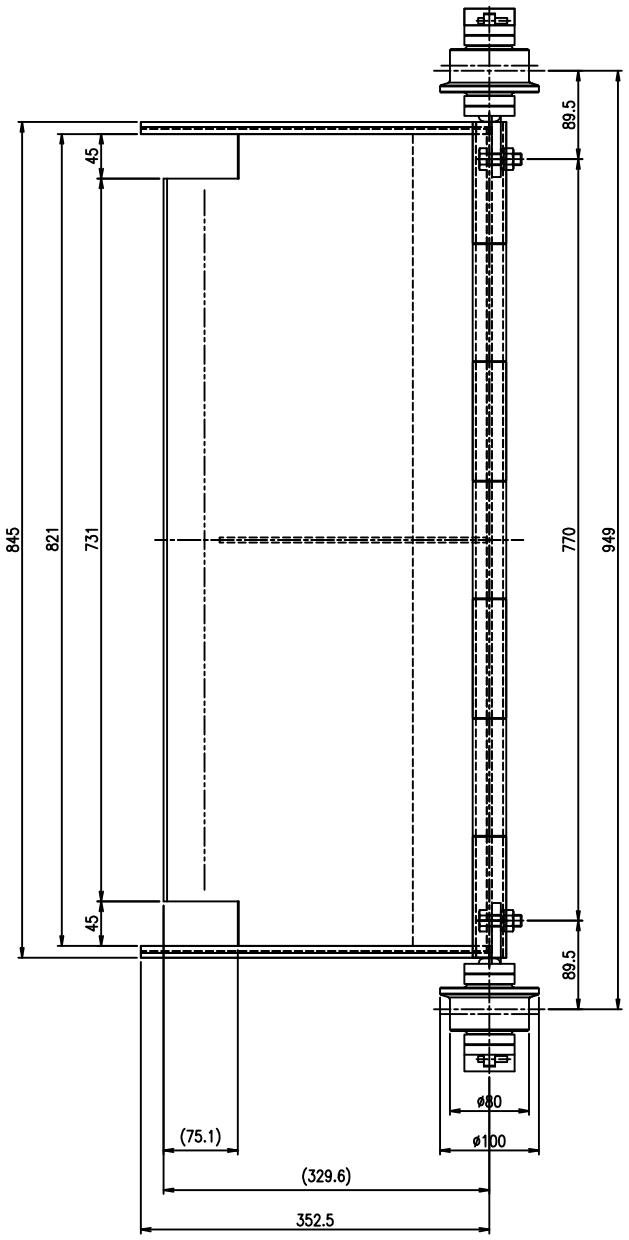


MONTAŻ ZORGANIZOWANY TAŚMY ZAWIASOWEJ (NA PLACU)
HINGE BELT ORGANIZED ASSEMBLY(SITE ASSENBLE)

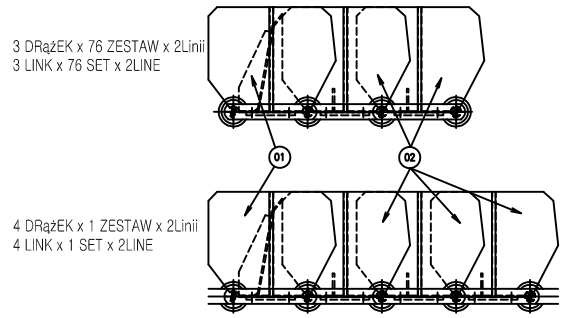


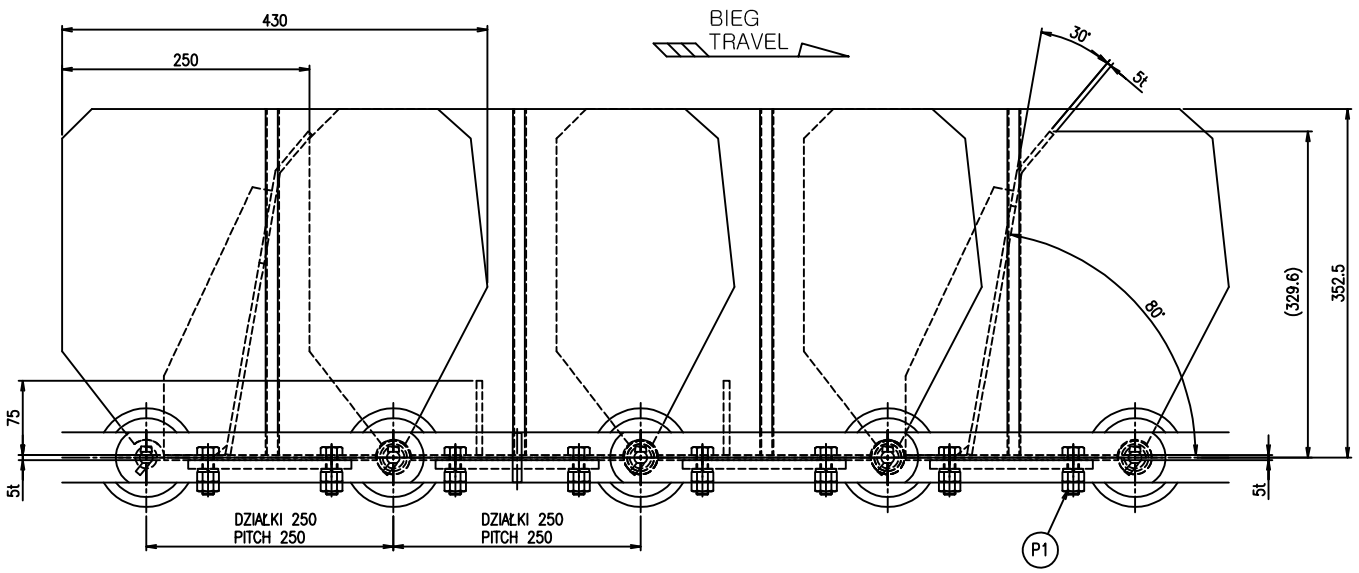


Jak Zbudowany

As Built

| Rew. Rev. | Data Date | Opis zmian Changes description | Sprawdził Chk'd | Kewizja Rev'd | Zatwierdził App'd |
|---|---|---|---|---|---|
| | | | | | |
| | | | | | |
| | | | | | |
| 1 | 23.JAN.2015 | Dok ZBUDOWANY FOR AS BUILT DRAWING | N.K.KIM | C.S.GO | J.S.YUN |

CLIENT : KHK

CONTRACTOR : posco E&C

SUB CONTRACTOR :

Inwestycja / Project: Budowa Zakładu Termicznego Przekształcania Odpadów w Krakowie
Krakow Waste Thermal Treatment Plant

Adres / Address: Kraków, ul.Giedroycia

Obiekt / Object: PRZENOŚNIK ODŻUŻLACZA
SLAG DISCHARGE CONVEYOR

Przedmiot / Subject: ŁAŃCUCHA & TAŚMY ZAWIASOWEJ–1
CHAIN & HINGE BELT–1

| | | | | | | |
|---|---|---|---|---|---|---|
| Nr projektu POSCO/SI / POSCO/SI project no. | 1 / 1 | Nr rysunku / Drg no. | SM14084HB01400 | | | |
| Sprawdzający / Checked by | JAE SOO, YUN | | 20.MAR.2014 | | Specjalność / Discipline | MACHINE |
| Kier. projektant / Lead. engineer | CHANG SEOK, KO | | 20.MAR.2014 | | Format / Paper size | A1 |
| Projektant / Designed by | NAM GYU, KIM | | 20.MAR.2014 | | Nr rys. referencyjnego / Maker's drg no. | |
| Opracował / Drawn by | NAM GYU, KIM | | 20.MAR.2014 | | Skala / Scale | 1: 4 |
| Funkcja / Position | Tytuł, imię i nazwisko / Name | Nr uprawnień / Authority no. | Data / Date | Podpis / Signature | Rew. / Rev. | 1 |

Prawa autorskie do tego rysunku przysługują KHK, E&C. Bez ich zgody rysunek ten nie może być wykorzystywany lub powielany w całości ani w części. This document, and its contents, is the exclusive property of KHK, E&C. Reproduction or use without permission of KHK, E&C is prohibited.